Skipulags- og byggingarfulltrúi Uppsveita bs.
Samþykkt
23 SEPT. 2014
Byggingarfulltrúi

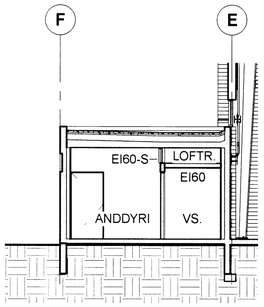

5-6 / 110 SNEIÐING
1 : 100

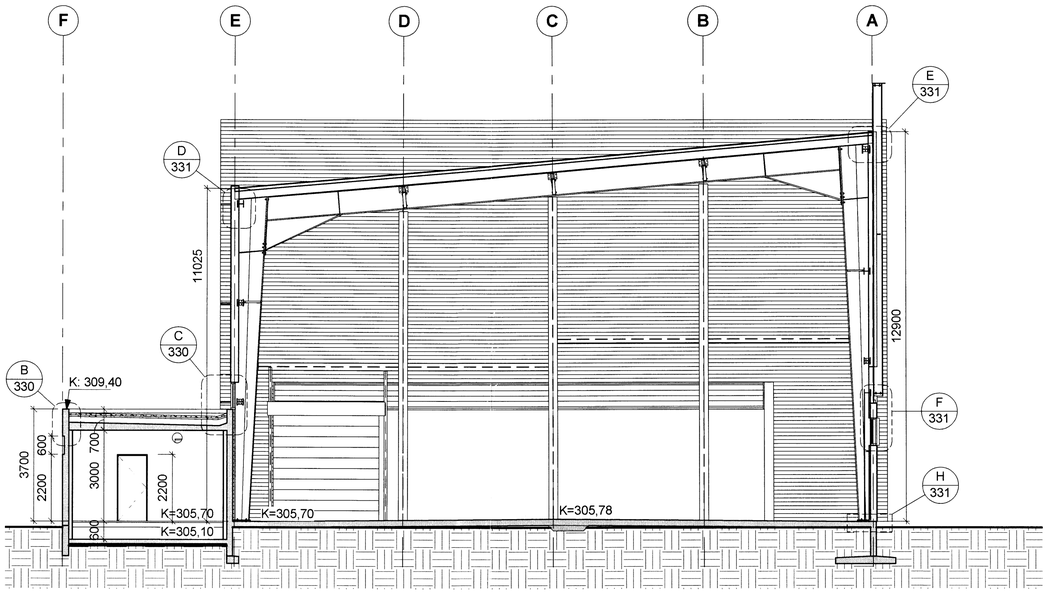

3-4 / 110 SNEIÐING
1 : 100

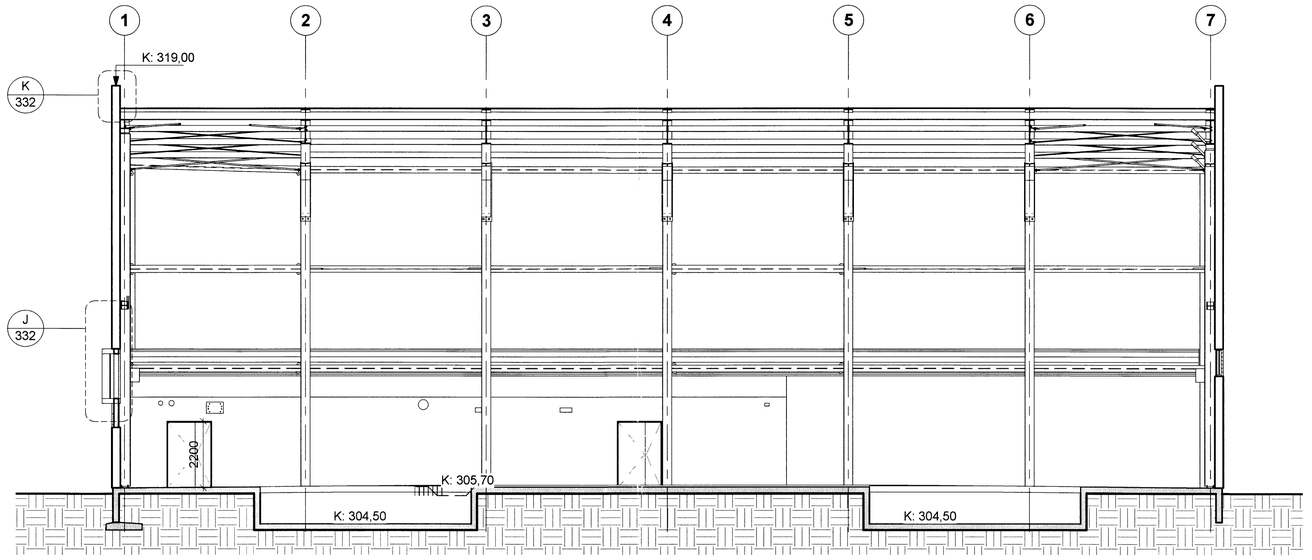

A-B / 110 SNEIÐING
1 : 100

REYNDARTEIKNING

AS BUILT dags. 27.09.2013

Fltr. verkkaupa: _____

Fltr. hönnuða: _____
kt. 240565-4399

Hönnunarstjóri: _____
kt. 231164-3919

EFLA VERKÍS O.G

1:100 0 1000 2000 3000 4000 5000 mm

ÚTGÁFA	BREYTING	DAGSETNING	GERT	SAMÞYKKT
X	REYNDARTEIKNING	SEPT. 2013	GG	SG

DAGSETNING APRÍL 2012
GERT GG
SAMÞYKKT SG
BLAÐSTÆRÐ A1

LANDSNET

VIRKI TENGIVIRKI BÚÐARHÁLSI

BYGGINGARVIRKI
ARKITEKTÚR
AÐALTEIKNINGAR
SNEIÐINGAR

ARKITEKTA O.G

FERLI SÆTI STAÐUR
LYK-1 BUD LYK0
NÚMER 359C
20-A-150
ÚTGÁFA X
BLAÐ
N BLAÐ