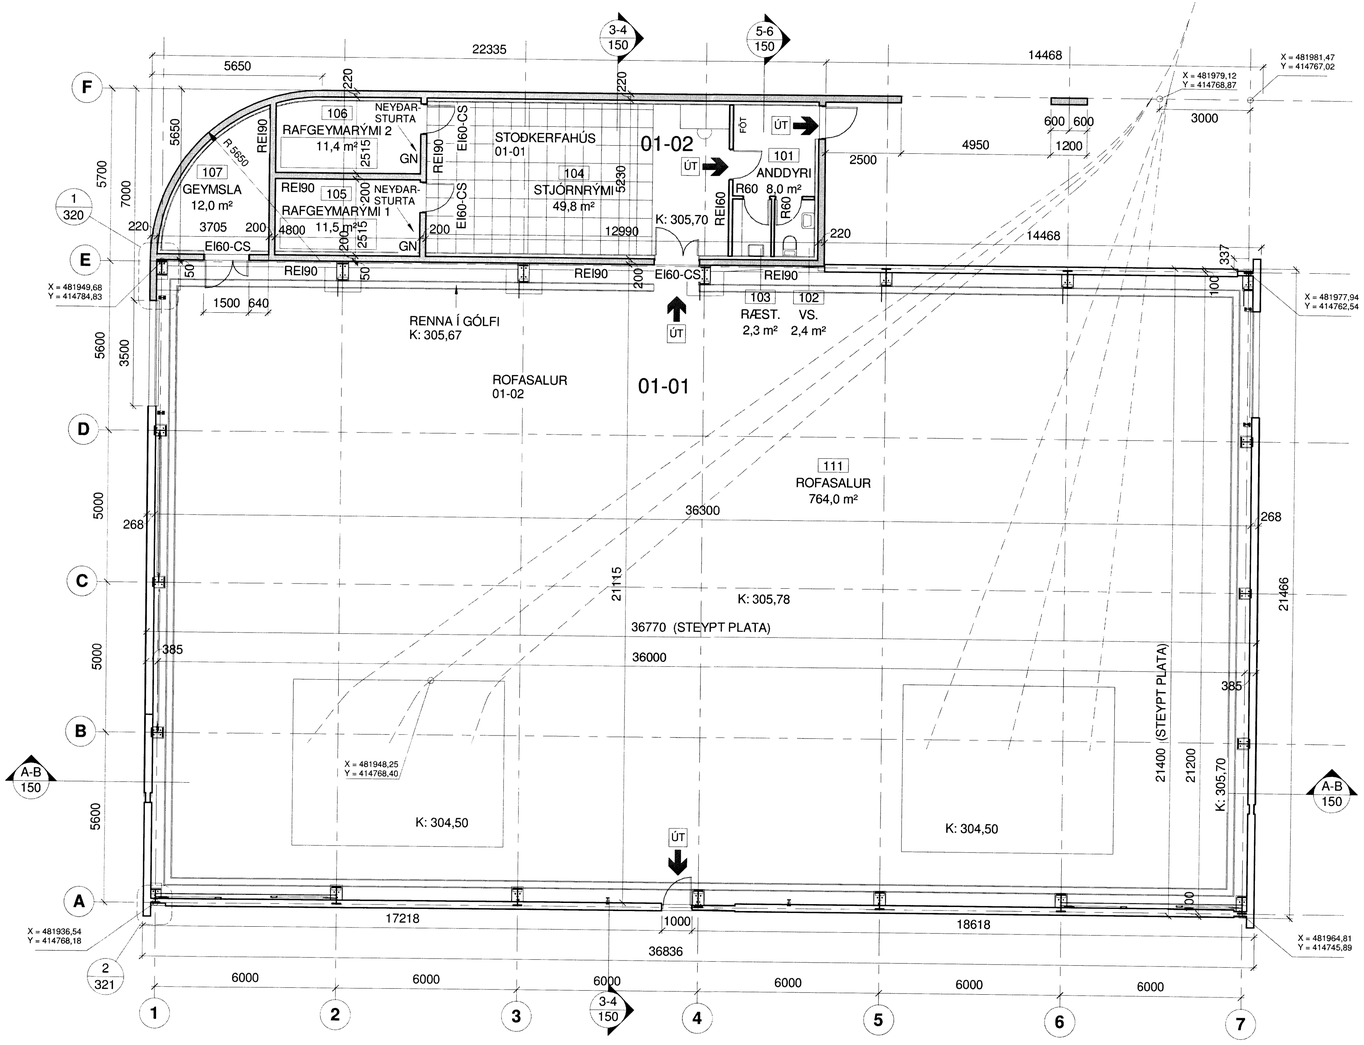

Skipulags- og byggingarfulltrúi Uppsveita bs.
Samþykkt
23 SEPT. 2014
Byggingarfulltrúi

REYNDARTEIKNING

AS BUILT dags. 27.09.2013

Fltr. verkkaupa:

Fltr. hönnuða:

kt. 240565-4399

Hönnunarstjóri:

kt. 231164-3919

EFLA VERKFRÆÐISTOFA · VERKÍS · ARKITEKTASTOFAN · ARKÍS

1:100 0 1000 2000 3000 4000 5000 mm

ÚTGÁFA	BREYTING	DAGSETNING	GERT	SAMÞYKKT
X	REYNDARTEIKNING	SEPT. 2013	GG	SG

DAGSETNING APRÍL 2012
GERT GG
SAMÞYKKT SG
BLAÐSTÆRÐ A1

LANDSNET

VERK TENGIVIRKI BÚÐARHÁLSI

BYGGINGARVIRKI
ARKITEKTÚR
AÐALTEIKNINGAR
GRUNNMYND

ARKITEKTA O.G

FERLI | SÆTI | STAÐUR
LYK-1: BUD | LYK0
NÚMER: 359C
ÚTGÁFA: X
BLAÐ
N BLAÐ
20-A-110